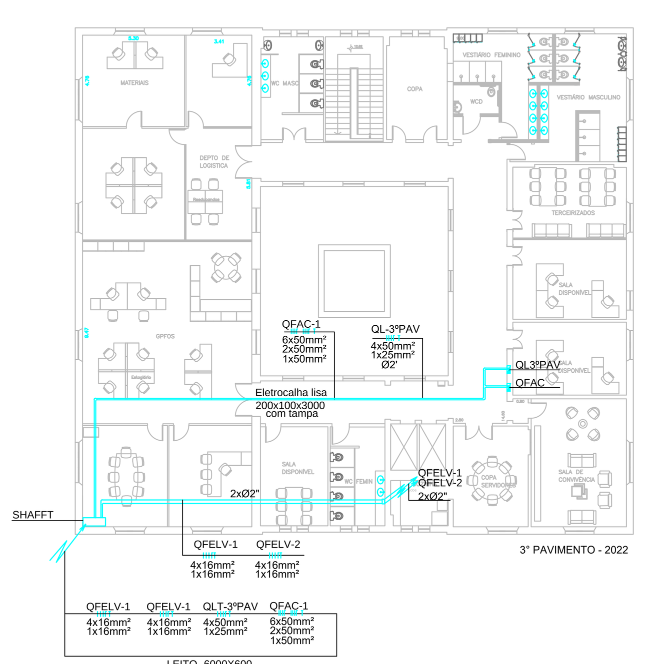

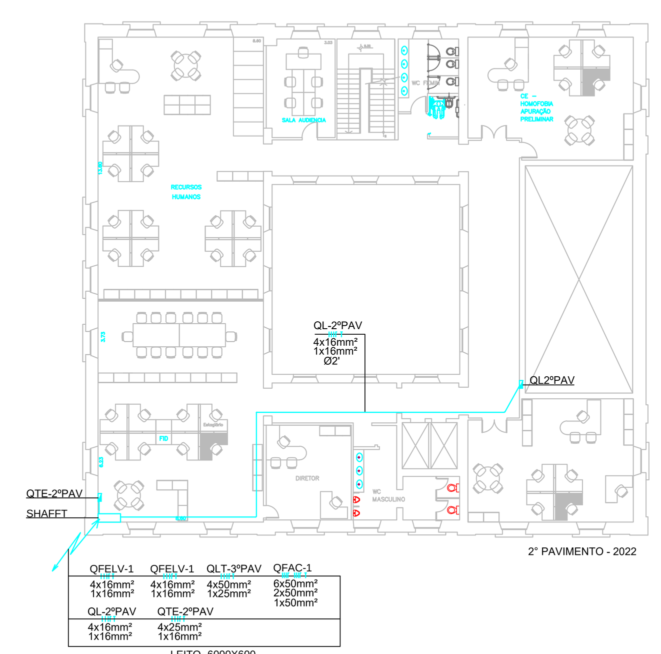

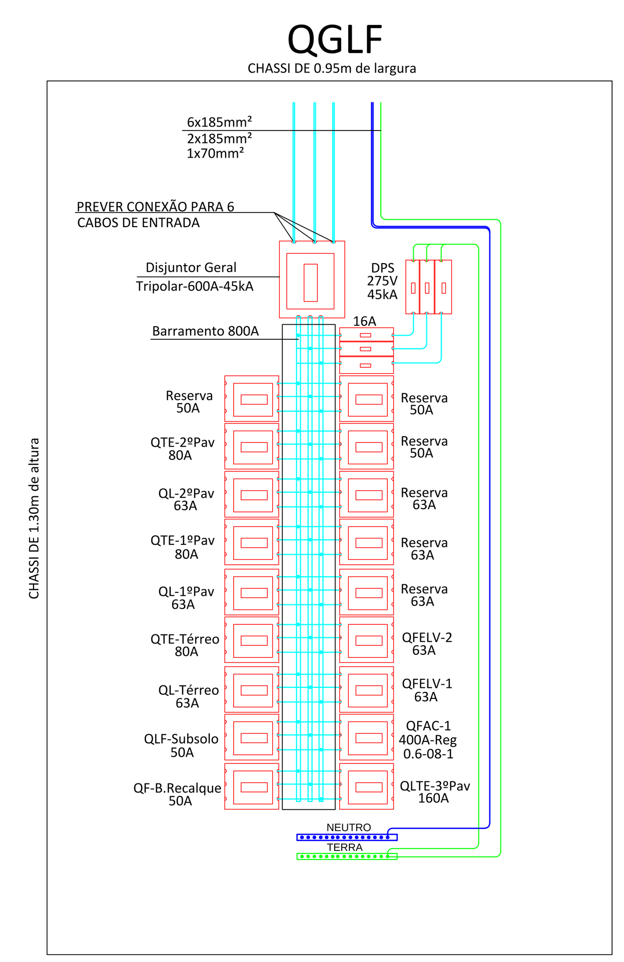

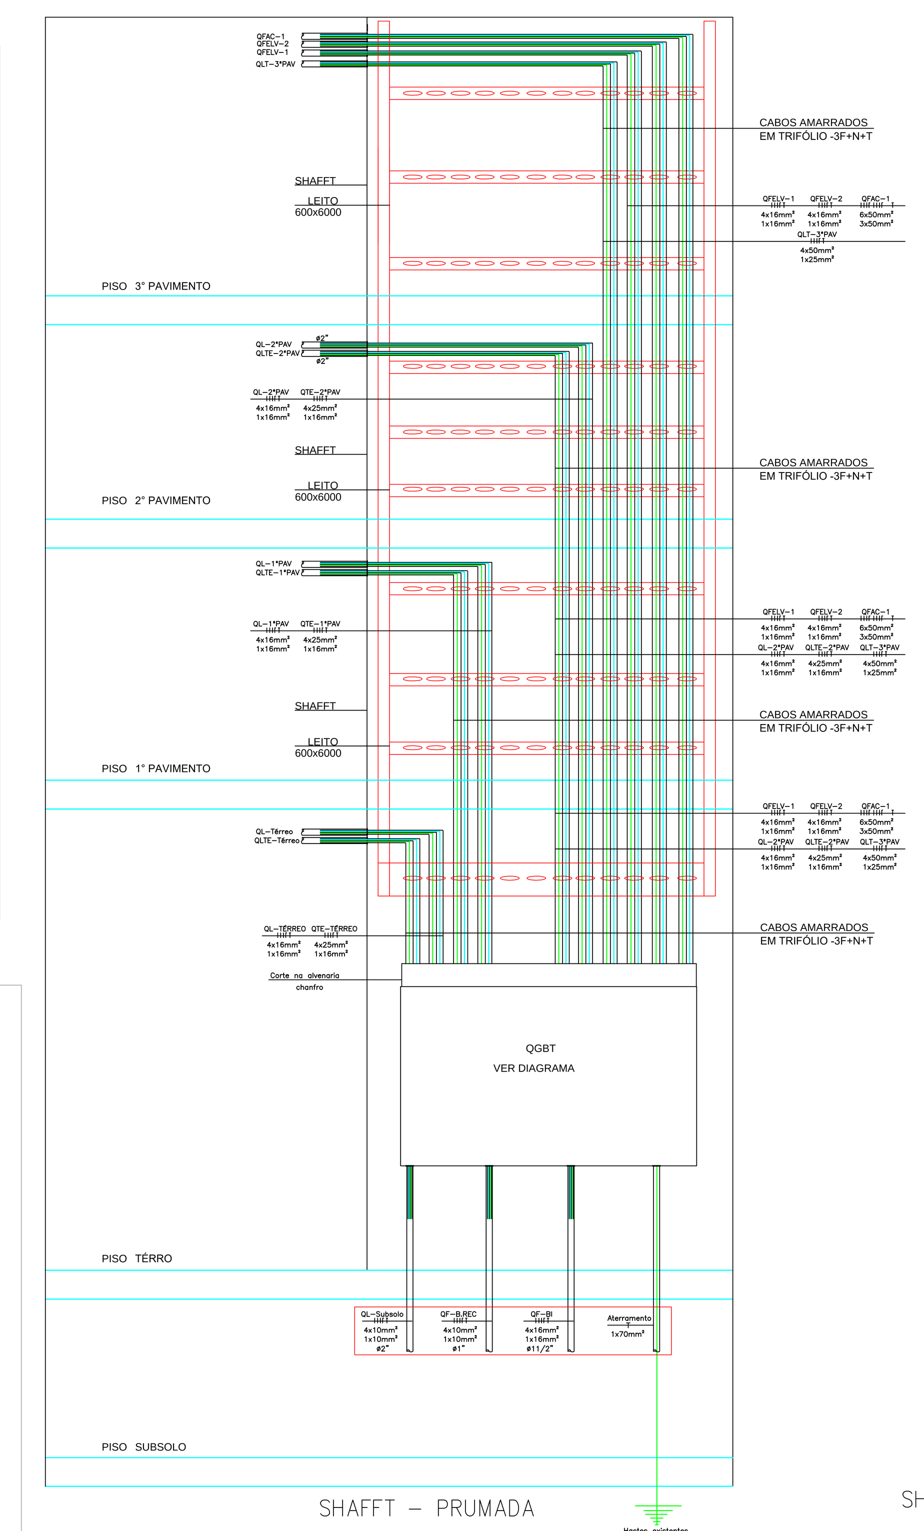

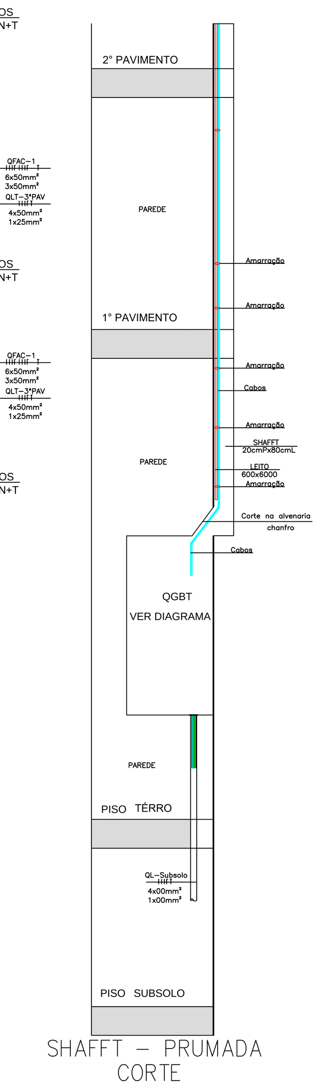

LEGENDA

	QUADRO DE ILUMINAÇÃO TIPO DE EMBUTIR
	ELETRODUTO DE AÇO GALVANIZADO LEVE,. COO COSTURA
	ELETRODUTO DE PVC RIGIDO EMBUTIDO NA ALVENARIA OU PISO
	INDICAÇÃO DE CONDUTORES - FASE-NEUTRO-RETORNO E PROTEÇÃO

NOTAS:

1	ELETRODUTO NÃO DIMENSIONADO SERÃO DE BITOLA 3/4"
2	CONDUTORES NÃO DIMENSIONADOS SERÃO DE BITOLA 2.5mm²
3	CONDUTORES SERÃO TIPO FLEXIVEL- 1kV-90°C- ANTICHAMA- NAS CORES: FASE- ISOLAÇÃO NA CORES: PRETA- BRANCA- VERMELHA NEUTRO-ISOLAÇÃO NA COR AZUL TERRA-ISOLAÇÃO NA COR VERDE EMERGÊNCIA: ISOLAÇÃO COR CINZA
4	UTILIZAR TERMINAIS TIPO ISOLADO NA LIGAÇÃO DOS CONDUTORES
5	IDENTIFICAR TODOS OS CONDUTORES LIGADOS NOS QUADROS
6	O QGBT DEVERÁ SER APROVEITADA A CAIXA EXTERNA, DEVENDO SER MONTADO SOMENTE O CHASSI INTERNO NAS MEDIDAS INDICADAS

DIAGRAMA UNIFILAR

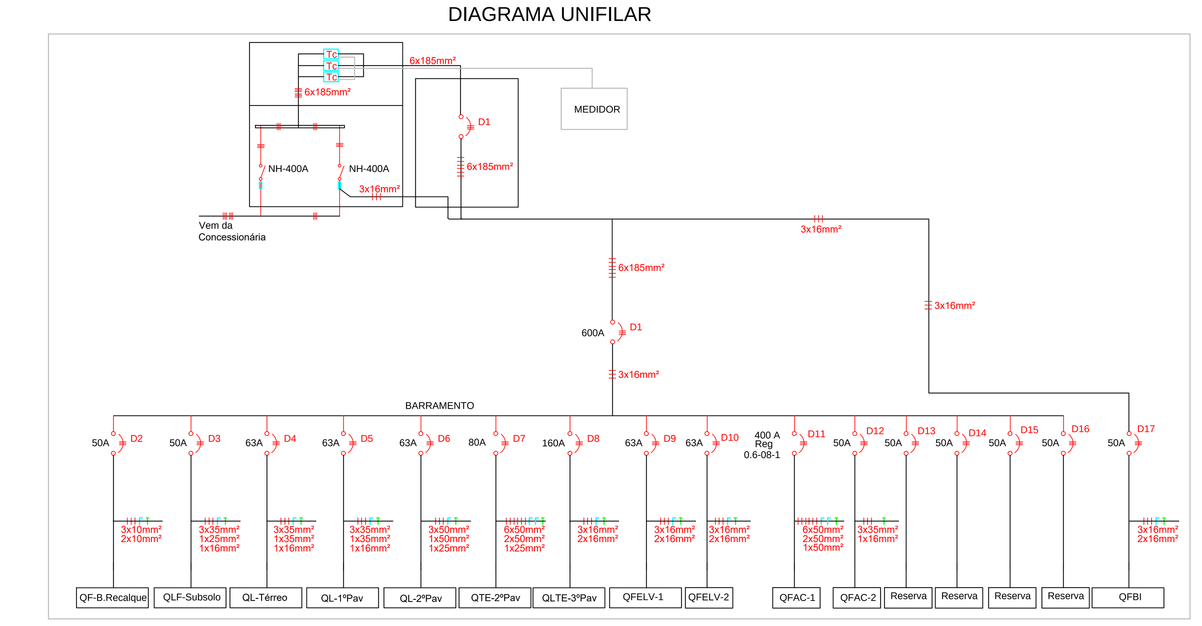

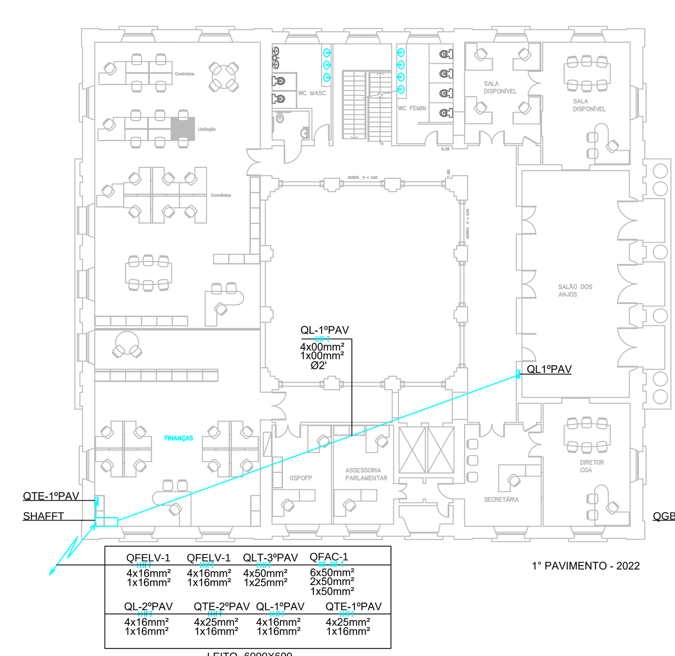

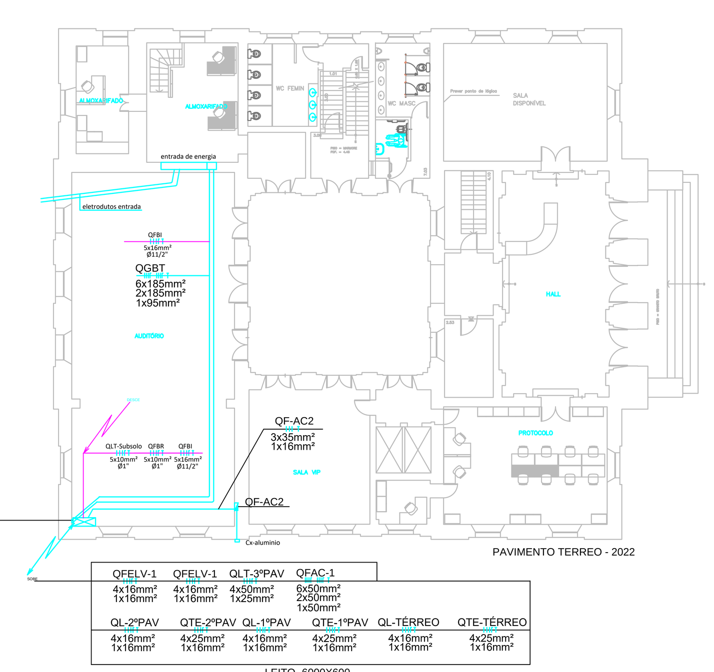

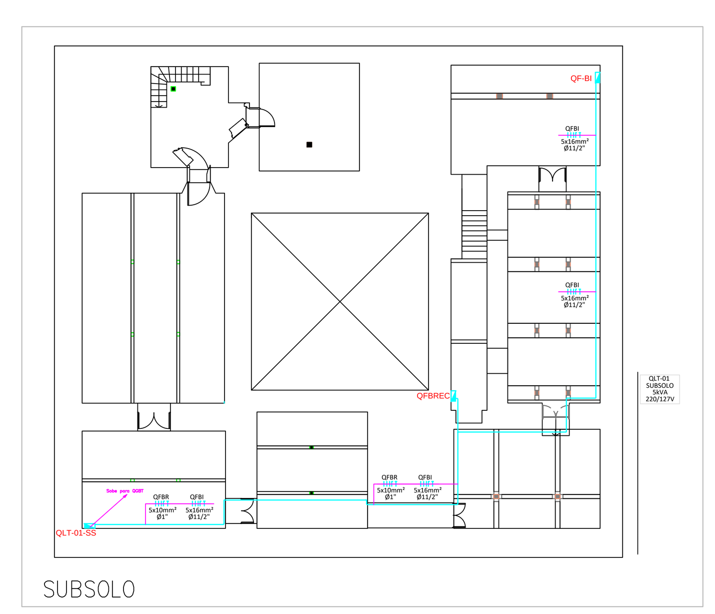

Alt. nº	Data	Alterações	Verif.
01	07/6/23	As Built	spg
00	10-02-22	Emissão inicial	spg

CONSTRUTORA MOLLINARI
RUA CORDILHEIRAS, 185
BELA ALIANÇA- SÃO PAULO/SP
CEP:05085-010
TEL.: 55(11) 3644-3124

Obra: Secretaria da Justiça e da Defesa e Cidadania

Local: Pateo do Colégio, 184 - Centro - São Paulo

Projeto: Elétrico

Autor do Projeto: DPG Engenharia e Projetos Eireli

Etapa do Projeto: Executivo

Desenho: Alimentadores dos quadros Normal e Estabilizados

Pavimento: Todos | Escala: 1:200 | Emissão inicial: 25/01/21

Projetista: Silvio

Responsável: Silvio Guarnieri

Nº do Projeto: DPG | Folha: EL09-11 | Revisão: 00

PLOTAGEM 1000/200